


1 PLANTA BAIXA
ESCALA 1:150



2 PLANTA DE LAYOUT
ESCALA 1:150

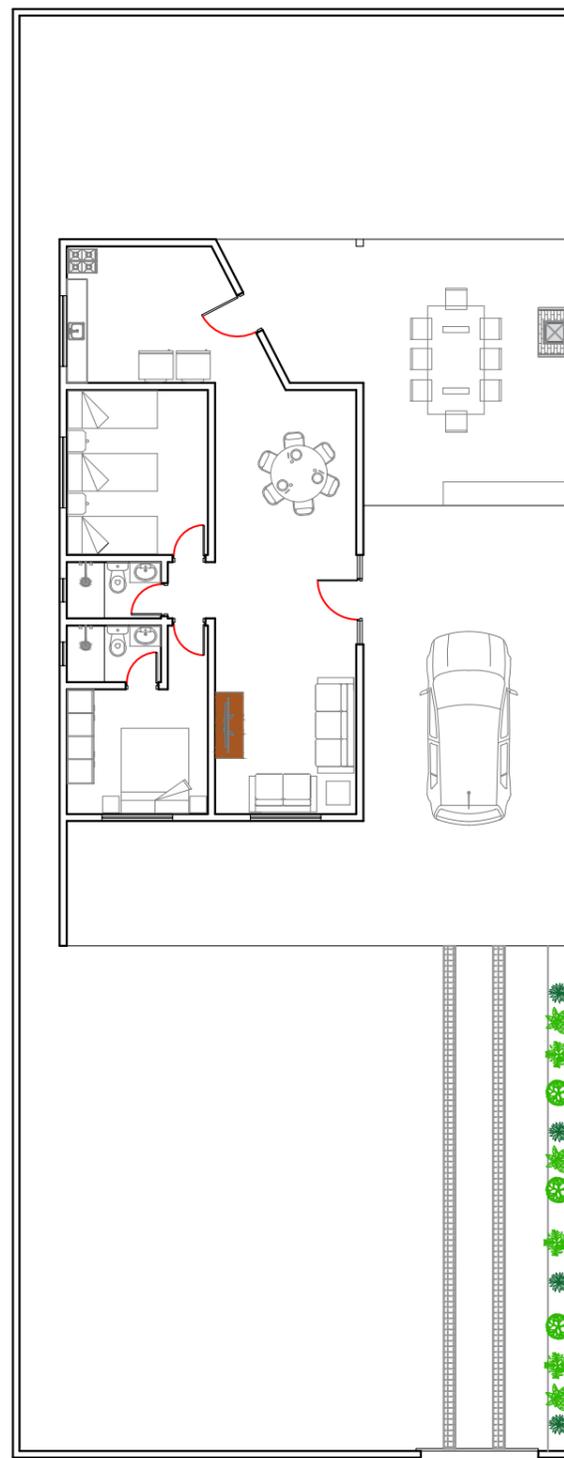

3 PLANTA DE LOCALIZAÇÃO
SEM ESCALA

MF MATHEUS FERNANDES ENGENHEIRO CIVIL		
PROCESSO Nº:	FINALIDADE: <input type="checkbox"/> Alvará <input type="checkbox"/> Aprovação de Projeto	SITUAÇÃO: <input type="checkbox"/> Aprovado <input type="checkbox"/> Em Análise
PROTOCOLO EM: ___/___/___		APROVADO EM: ___/___/___
PROJETO: PROJETO AS BUILT	PROPRIETÁRIO: JOSE RENATO RAMOS DA SILVA	CNPJ / CPF: 032.221.344-48
DESENHO(S): Indicados	LOC. GEOGRÁFICA:	ASSINATURA:
ENDEREÇO DA OBRA: Rua Ana Montenegro de O Santos, S/N, Centro, Loteamento Sol de Lucena I, Lucena - PB	AUTOR DO PROJETO: Matheus Fernandes da Silva	CREA: 161820454-8
OBSERVAÇÕES: ÁREA DO TERRENO: 369,00 m² ÁREA CONSTRUÍDA: 165,00 m²	ASSINATURA:	ART: PB20230573316
ESCALA(S): Indicadas	REVISÃO: R-00	DATA: 08/11/2023
FORMATO: A3 (420mm x 297mm)	ELEM. DO PROJ.:	PRANCHA: 01 / 01